


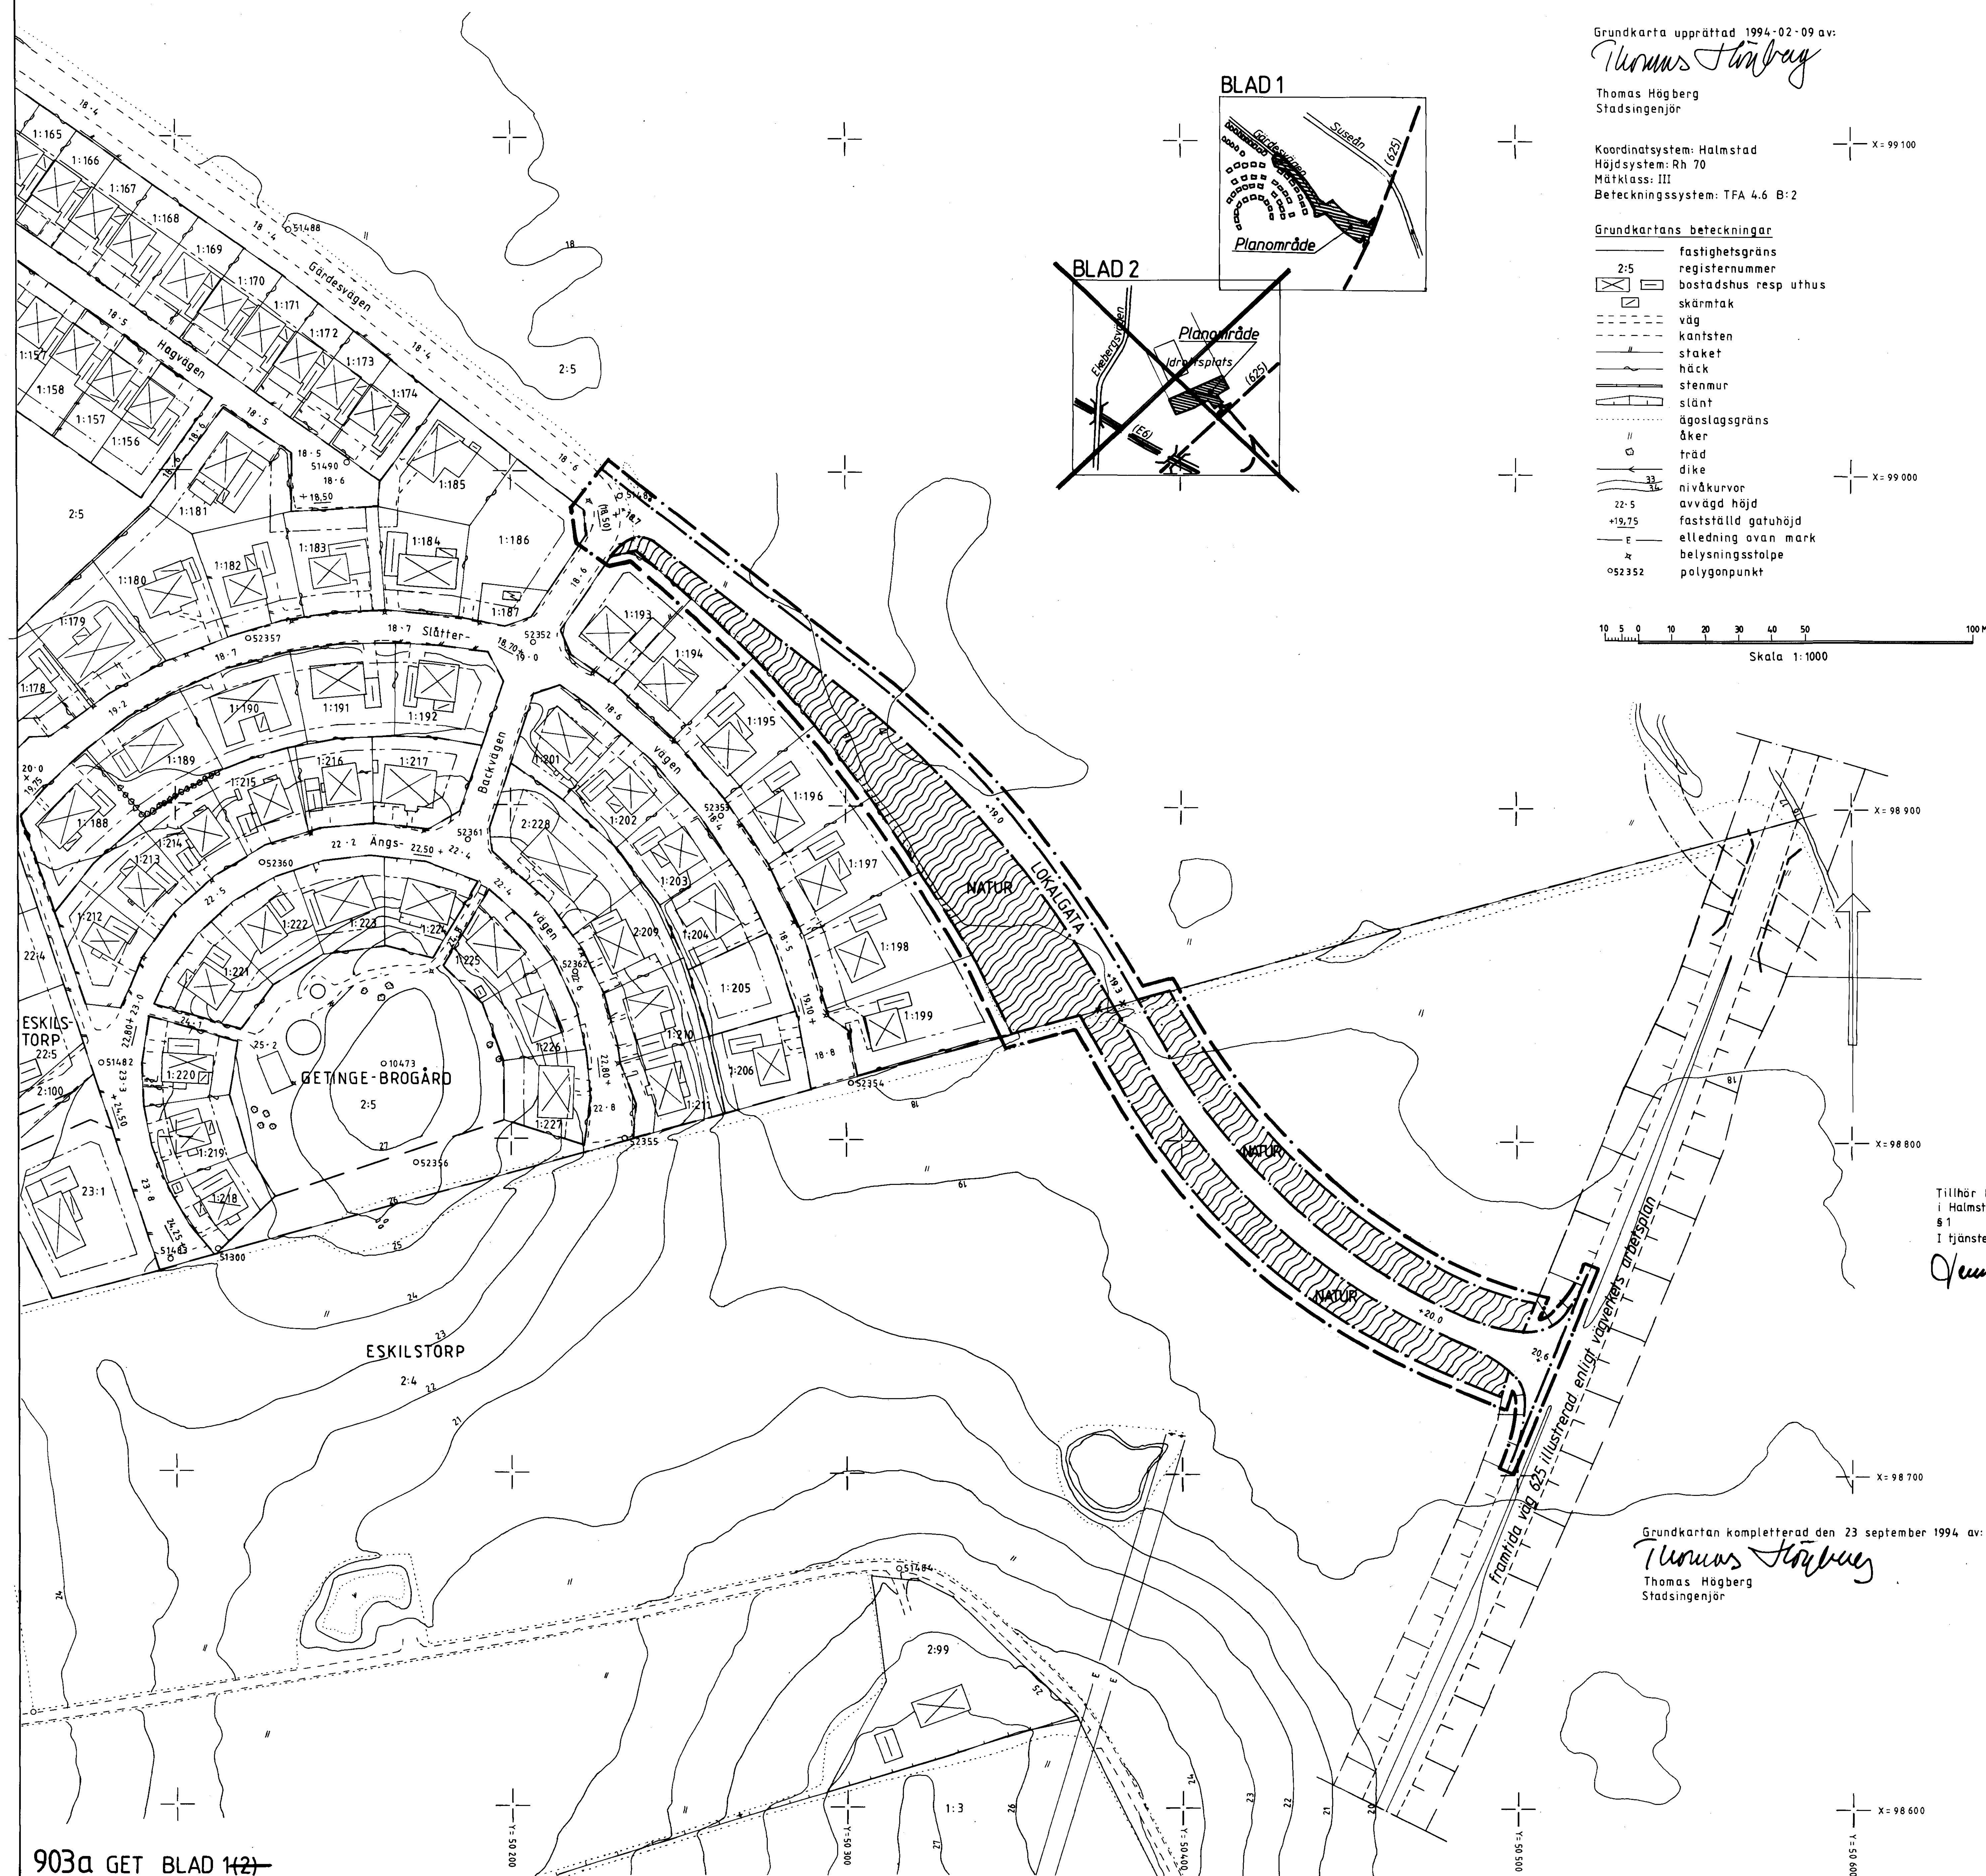

Thomas Tübing

Thomas Högberg
Stadsingenjör

Koordinatsystem: Halmstad
Höjdsystem: Rh 70
Mätklass: III
Beteckningssystem: TFA 4.6 B:2

Grundkartans beteckningar

	fastighetsgräns
	registernummer
	badstadsbus resp uthus
	skärmtak
	väg
	kantsten
	staket
	häck
	stenmur
	slätt
	ägoslavsgräns
	åker
	träd
	dike
	nivåkurvor
	avvägd höjd
	fastställd gatuhöjd
	ellnedning ovan mark
	belysningsstolpe
	polygonpunkt

Skala 1:1000

PLANBESTÄMMELSER.

Följande gäller inom områden med nedanstående beteckningar.
Där beteckning saknas gäller bestämmelsen inom hela planområdet.
Endast angiven användning och utformning är tillåten.

GRÄNSBETECKNINGAR

_____ • Planområdesgräns (ritad 3 mm utanför planområdet)
 _____ • Ny användningsgräns
 _____ • Ny egenhetsgräns
 _____ • Gällande användningsgräns
 _____ x _____ • Utgående användningsgräns
 _____ x _____ • Utgående egenhetsgräns

MARKANVÄNDNING

Allmänna platser

LOKALGATA Lokaltrafik
 Naturområde

Kvartersmark


UTFORMNING AV ALLMÄNNA PLATSER

+0.0 *Föreskriven höjd över nollplanet*

(+0,0) Föreskriven höjd över nollplanet som utgår

BEGRÄNSNING AV MARKENS BEBYGGANDE

~~_____~~


PLACERING; UTFORMNING; UTFÖRANDE
Utförning


1. _____ _____

ADMINISTRATIVA BESTÄMMELSER

Genomförandetid

Genomförandetid för planen skall vara 5 år från den dag planen vunnit laga kraft

UPPLYSNINGAR

Till planen hör följande handlingar:

- Denna plankarta med bestämmelser ~~(2 blad)~~
- Illustrationskarta i skala 1:1000 ~~(2 bl.)~~

- Illustrationskarta i skala 1:1000 ~~(1:1000)~~
- Planbeskrivning

- Genomförandebe

Kommunfullmäktige har vid sammanträde 1995-01-26 § 1 beslutat att återremittera förslaget avseende detaljplan för Eskilstorp 1:2 (Blad 2).

De delar av planförslaget som ej antagits har markerats genom överstrykning med röd färg.

Tillhör KOMMUNFULLMÄKTIGES
i Halmstad beslut 1995-01-26
§ 1
I tjänsten

81
I tjänsten
Herrn Tanyard

ANTAGANDEHANDLING

DETALJPLAN FÖR ~~IDROTTSPLATSEN~~ och GÄRDESVÄGEN

ESKILSTORP ~~1:2 och 2:4~~

GETINGE, HALMSTAD

BYGGNADSKONTORET 9 november 1994

Anders Sennedal Bo Lundberg Rifad av: *AFJ*

godkänd för samråd av
godkänd för utställning av
antagen av
vunnit laga kraft

BN 23 mars 1994
BN 14 september 1994
KF 26 januari 1995
21 september 1995