

B. D. år 19~~46~~ B. D. år 19⁴⁶
 Lit. ~~92~~ N:o 92. Lit. ¹⁵³ N:o 153.

STADSENGENIÖRSKONTORET
 HALMSTAD
 STADSPL. D. N:o 181/1

FÖRSLAG TILL ÄNDRING
 AV STADSPLANEN FÖR
 KVARTERET ENIGHETEN M.M.
 I HALMSTAD
 UPPGJORT I JANUARI 1946

STADSPLANEKARTA

HALMSTAD DEN 15 JANUARI 1946.

Halger Rönborn
 STADSPLANEARKITEKT.

Tillhör BYGGNADSNÄMNDENS beslut av den 15 feb. 1946
 § 92.


Ex officio
J. Jönsson

Tillhör Stadsfullmäktiges i Halmstad
 protokoll den 28 feb. 1946 § 60; betygat
 I tjänsten:

O. J. Lundvall
 O. J. Lundvall

- Beteckningar:
- Linje belägen 3 (tre) meter utanför det område, som förslaget avser.
 - — — Gällande områdesgräns, avsedd att bibehållas.
 - x-x- Gällande områdesgräns, avsedd att utgå.
 - - - Föreslagen områdesgräns.
 - - - Bestämmelsegräns.
 - Allmän plats: gata.
 - +0.0 Gällande gatuhöjd, avsedd att bibehållas.
 - (+0.0) Gällande gatuhöjd, avsedd att utgå.
 - +0.0 Föreslagen gatuhöjd.
 - BS IV BS III BS IV Beteckningar, vilka hänföra sig till stadsplanebestämmelserna.
 - 0.0 0.0
 - - - Ägogräns.
 - ▨ Befintlig byggnad.

10 0 50 100 M
 SKALA 1:1000

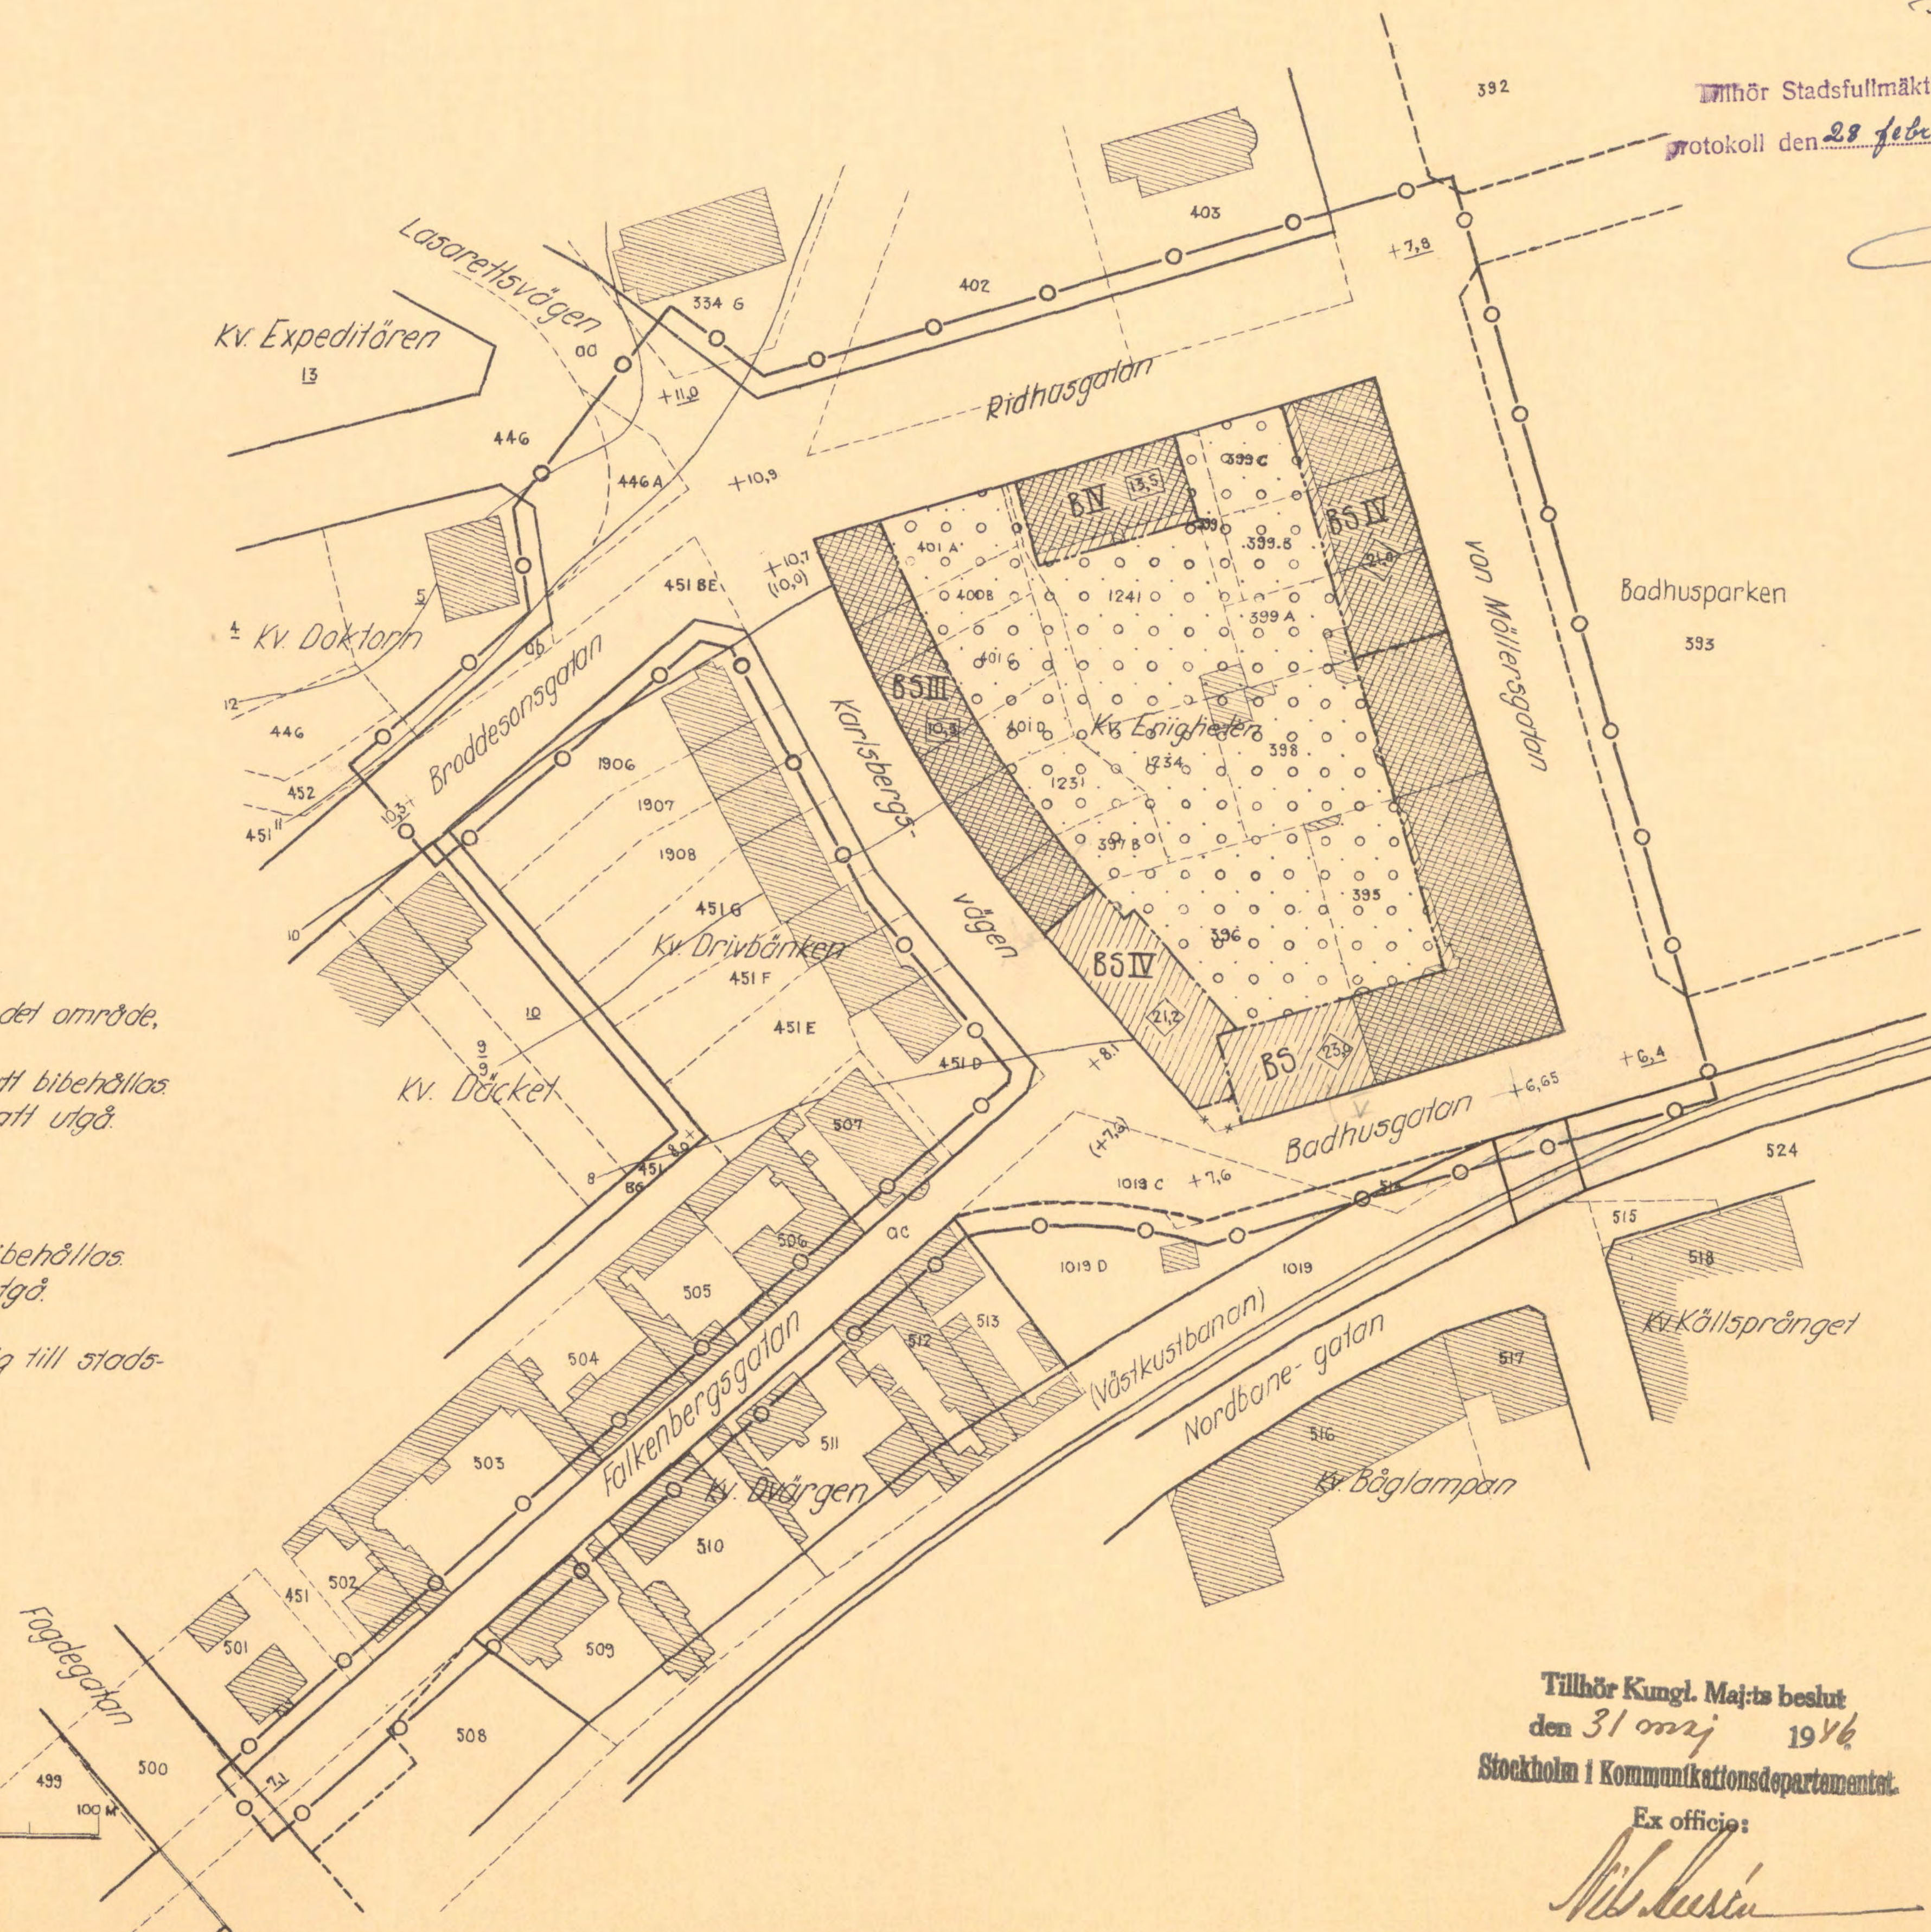

Tillhör Kungl. Maj:ts beslut
 den 31 maj 1946
 Stockholm i Kommunikationsdepartementet.

Ex officio
M. Kuri