B. D. år 19 ~~48~~
~~Litt.~~ N:o 121

B. D. år 19 45.
Litt. A. N:o 226

STADSINGENIÖRSKONTORET
HALMSTAD
STADSPL. D. N:o 1/151


FÖRSLAG TILL ÄNDRING AV STADSPLAN OCH STADSPLANEBESTÄMMELSER FÖR KVARTERET KILEN INOM ÖSTRA STADSDELEN I HALMSTAD.

UPPRÄTTAT DEN 16 JANUARI 1945 AV:

Bertil Strömberg

Beteckningar:

—o—o— Stadsplanegräns.
——— Ägogräns, ej sammanfallande med andra linjer eller gränsbeteckningar. (Ej avsedd att fastställas.)
——— Fastställd kvartersgräns vilken bibehålles.
—·—·— Gräns mellan områden med olika stadsplanebestämmelser
Ae Område för transformatorstation.
B Område för bostadsändamål.
I Område för industriändamål.
S Kvartersmark för slutet byggnadssätt.
Parkområde, allmän plats.
Område som ej får bebyggas.
Område som må bebyggas endast på visst i stadsplanebestämmelserna angivet sätt.
M Kvartersmark för gruppvis bebyggande.
Ö Kvartersmark för öppet eller kopplat byggnadssätt.
I II III Våningsantal.
Befintliga byggnader.
0.0 Gatuhöjder. Nollplan = Havets m.v.y. Förut fastställda.

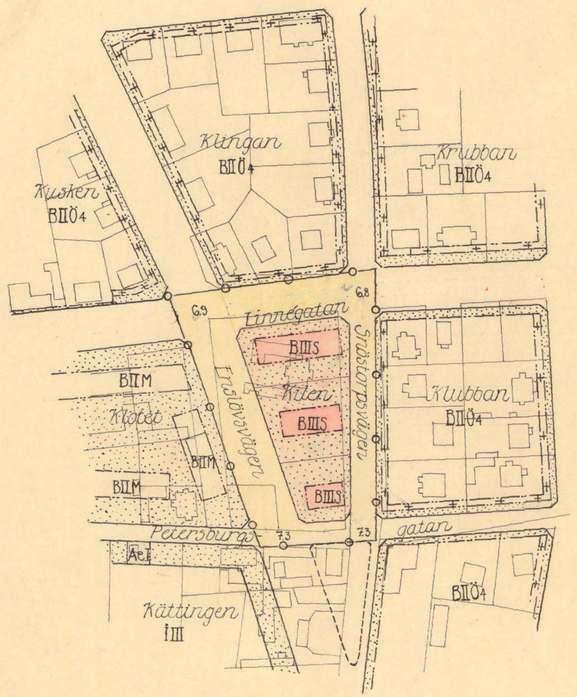

Skala 1:2000
10 0 50 100 200 m

Tillhör BYGGNADSNÄMNDENS beslut av den 6 feb. 1945
§ 61
Ex officio:
[illegible]

Tillhör Kungl. Maj:ts beslut
den 10 augusti 1945.
Stockholm i Kommunikationsdepartementet.
Ex officio:
C.H. Hæele

Tillhör stadsfullmäktiges i Halmstad protokoll den 22 mars 1945, § 64, beträffande
I tjänsten:
Berthold Rydell

GÄLLANDE.

151