Förslag till byggnadsplan
över

ÖSBY 3:1 m fl

i Rö socken av Rimbo kommun
och Stockholms län;
upprättad år 1967, Rev. 28 maj 1968

Arkitekt SAR

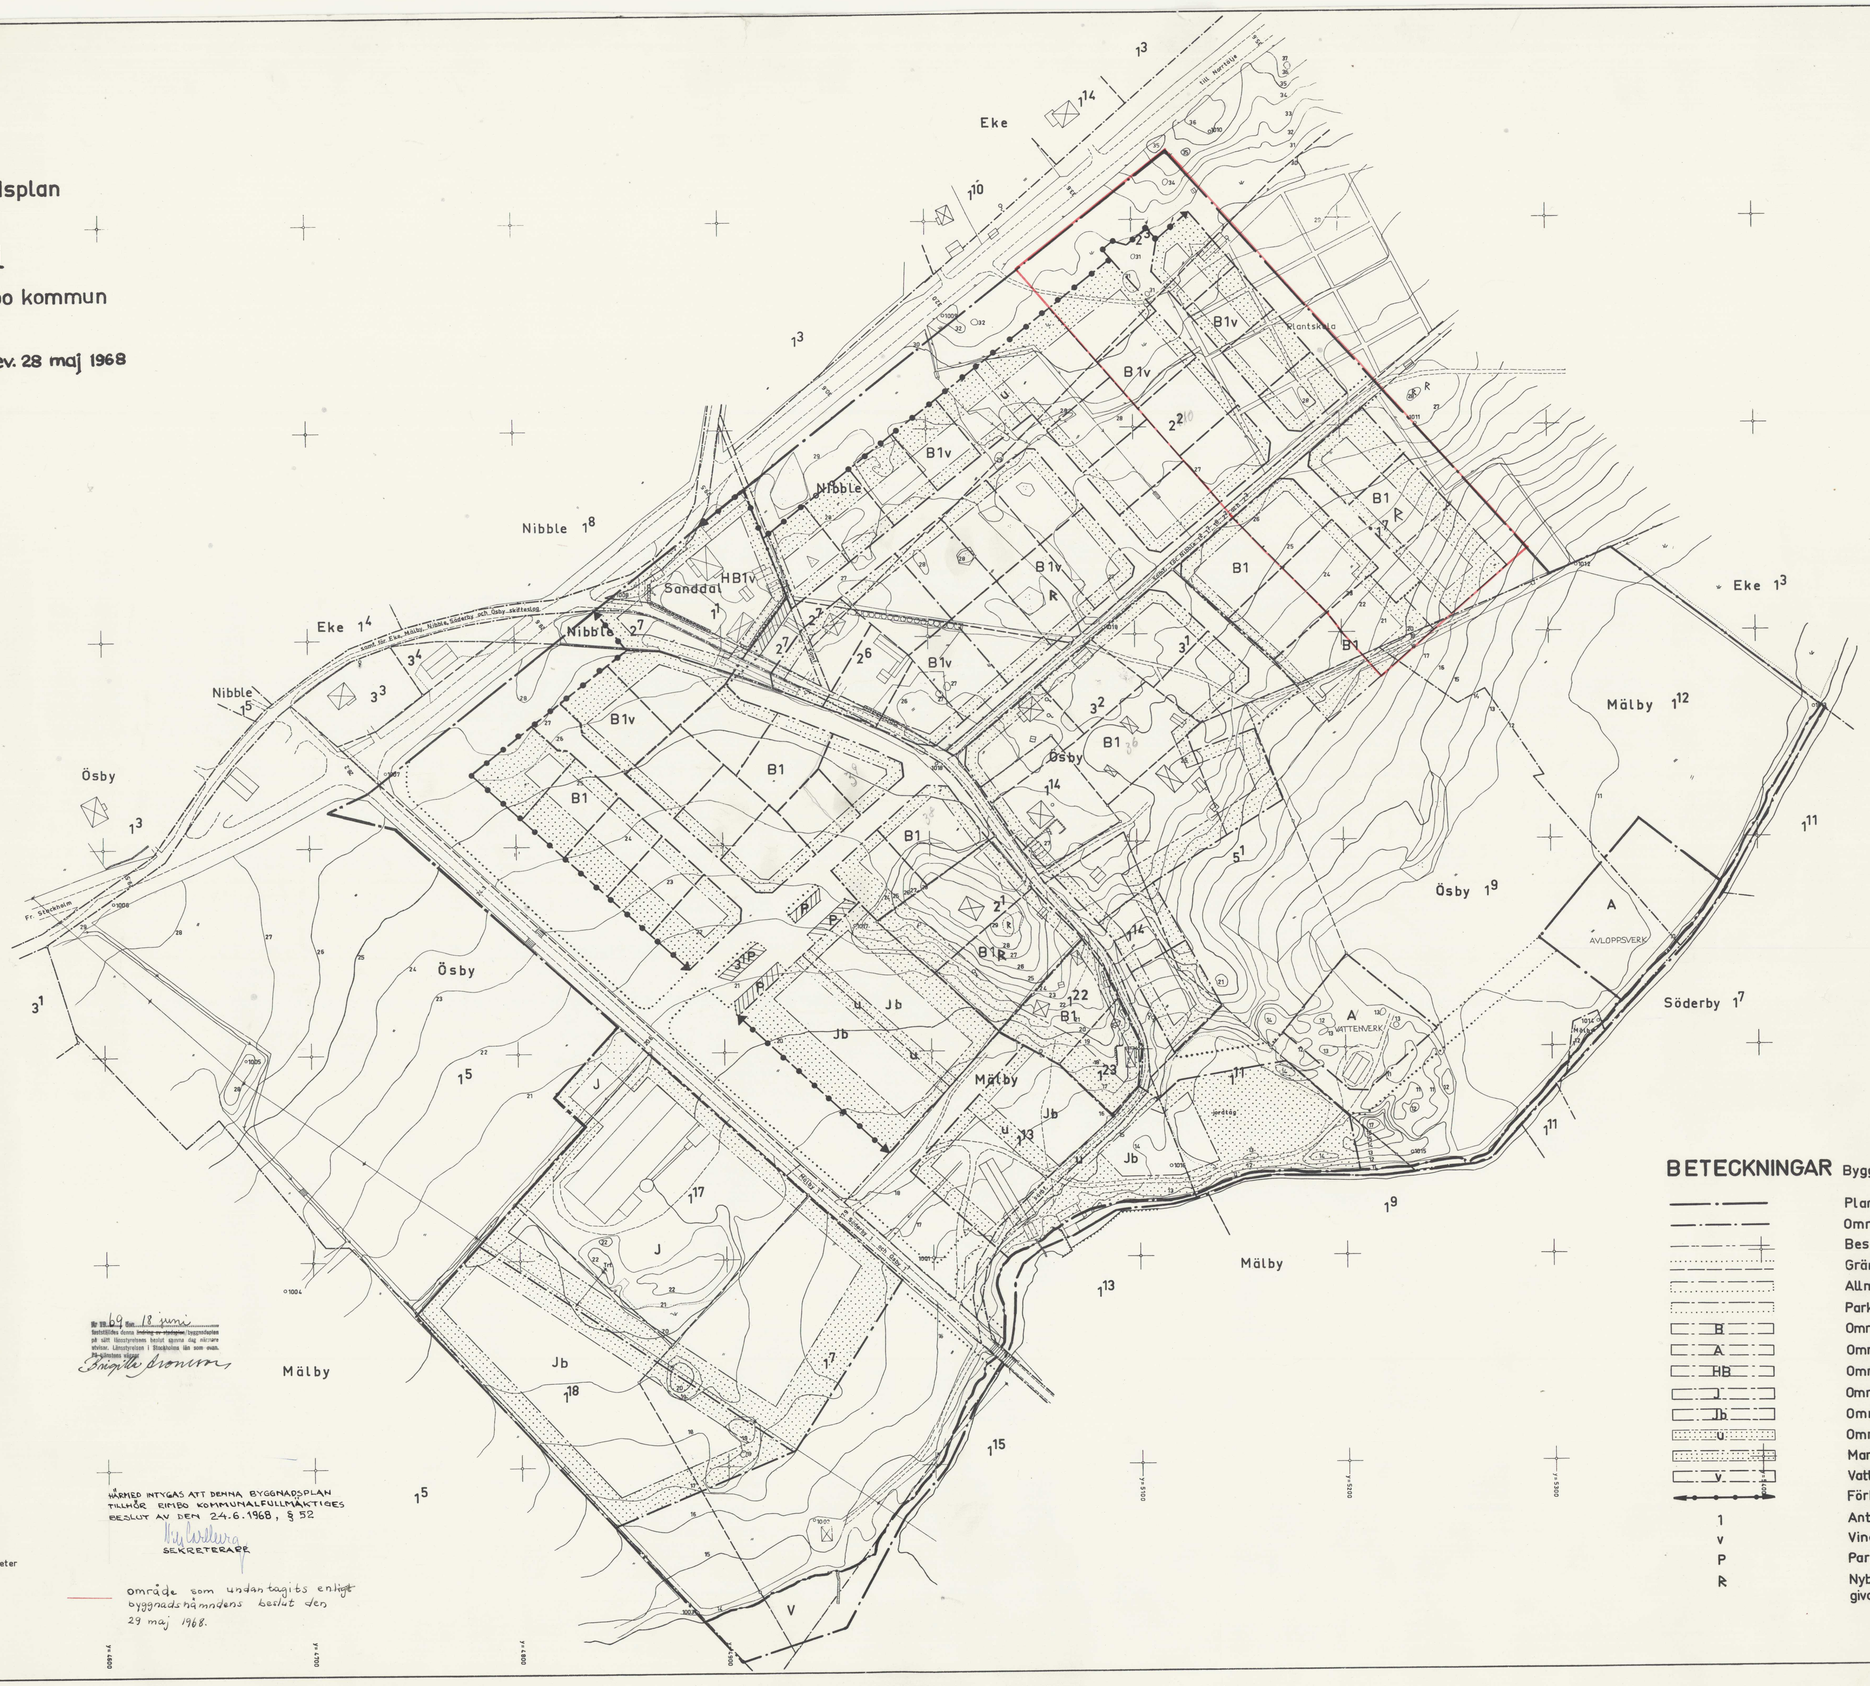

Beteckningar

Grundkartan

- Bygräns
- Fastighetsgräns
- Bostadshus
- Uthus, fabrik
- Häck
- Stenmur
- Stödmur
- El. högspänningsledning
- Vägbana
- Vattenledning, underjordisk
- Diken
- Höjdkurvor
- Åkerkant
- Åker
- Äng
- Berg och skravel
- Brunn
- Polygonpunkt
- Gränsmärke
- Rutnätspunkt
- Fornlämning

Fastighetsredovisningen hänför sig till den 6 oktober 1967

10 5 0 10 20 30 40 50 60 70 80 90 100 meter

Skala 1: 000

Fastställes denna ~~ändring av stadgar~~ byggnadsplan på sätt länsstyrelsen beslut genom dag skriftare skrivas. Länsstyrelsen i Stockholms län som ovan.
~~På länsstyrelsens vägnar~~
Ingvar Bronius

HÄRMED INTYGAS ATT DENNA BYGGNADSPLAN TILLHÖR RIMBO KOMMUNALFULLMÄKTIGES BESLUT AV DEN 24.6.1968, § 52

SEKRETERARE

Område som undantagits enligt byggnadsnämndens beslut den 29 maj 1968.

BETECKNINGAR Byggnadsplan

- Plangräns
- Områdesgräns
- Bestämmelsegräns
- Gränslinjer, ej avsedda att fastställas
- Allmän plats, vägmark
- Park eller plantering
- B — Område för bostadsändamål, fristående hus
- A — Område för allmänt ändamål
- HB — Område för handels- och bostadsändamål
- J — Område för industri
- Jb — Område för småindustri
- U — Område för underjordiska ledningar
- Mark, som ej får bebyggas
- V — Vattenområde
- Förbud mot utfart
- 1 — Antal våningar
- v — Vind må ej inredas
- P — Parkering
- R — Nybyggnad får ej äga rum utan medgivande av riksantikvarieämbetet

1:1000

SVENSKA REPRODUKTIONS AB 1968

11:03