Original

Förslag till stadsplan för

BRÄNNINGESTRAND inom PERSHAGEN i SÖDERTÄLJE

Upprättat å stadsarkitektkontoret i Södertälje den 7 november 1979
reviderat den 13 december 1979

Lars Thylén
Stadsarkitekt

Olle Landberg
Planarkitekt

Sten Karlsson
Stadsplaneingenjör

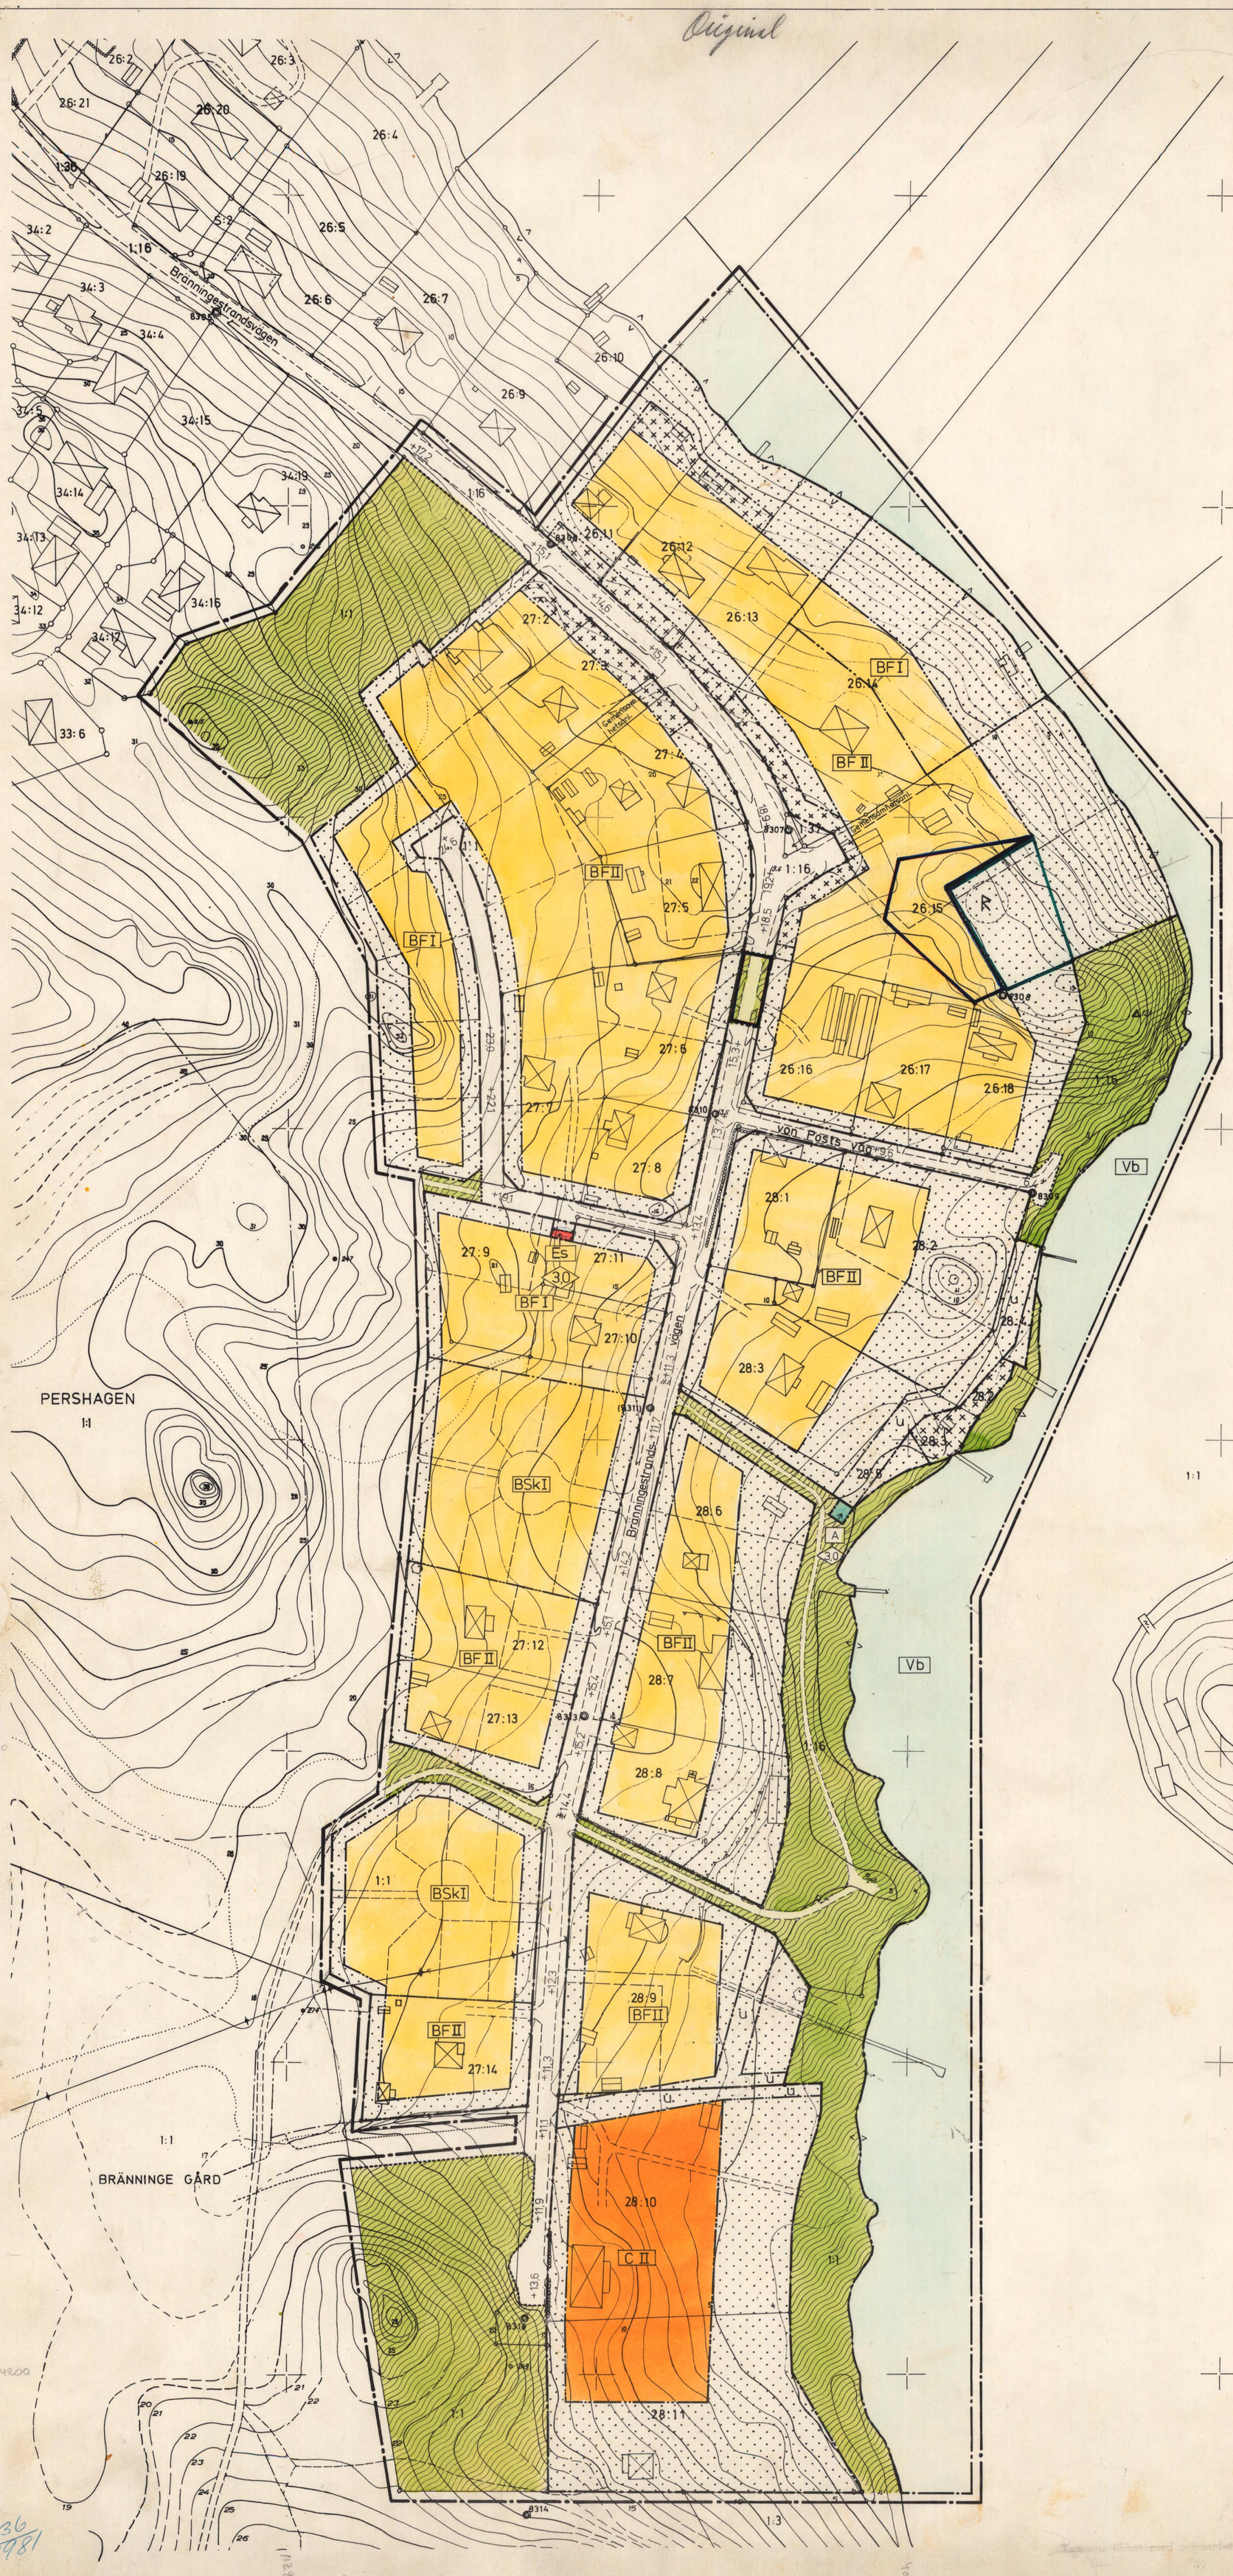

BETECKNINGAR

GRUNDKARTA

- Planlinje
- Traktgräns
- Fastighetsgräns
- Byggnader
- Staket
- Häck
- Högspänningsledning
- Väg
- Strandlinje
- Nivåkurvor
- 1:1 Fastighetsbeteckningar
- (R) Fornlämningsområde

GRUNDKARTA

Mätklass:	II
Koord. system:	Södertälje lokala
Höjdsystem:	Södertälje lokala
Byggnadsredov:	Fasadlinjer

Grundkarta med fastighetsredovisning upprättad 1979

Nils Hedlund
Stadsingenjör

STADSPLANEKARTA

GRÄNSBETECKNINGAR

- Stadsplanegräns belägen tre meter utanför det område förslaget avser
- Gällande områdesgräns avsedd att behållas
- Områdesgräns
- Områdesgräns från vilken mindre avvikelser i vissa fall får göras
- Bestämmelsegräns
- Gällande områdesgräns avsedd att utgå

OMRÅDESBETECKNINGAR

ALLMÄN PLATS

- Gata
- Park

BYGGNADSKVARTER

- B Bostäder
- C Hälsohem

SPECIALOMRÅDEN

- A Allmänt ändamål, avloppspumpstation
- Vb Vattenområde med mindre bryggor, ~~båthus~~ o dyl
- Es Transformatorstation

ÖVRIGA BETECKNINGAR AVSEDDA ATT FASTSTÄLLAS

- Mark som inte får bebyggas
- Mark där garage eller uthus undantagsvis får uppföras

u	Ledningsområde
+0,0	Gällande gatuhöjd
+0,0	Gatuhöjd
F	Fristående hus
Sk	Kedjehus
I,II	Antal våningar
0,0	Byggnadshöjd

ILLUSTRATIONER OCH HÄNVISNINGAR

- Illustrationslinjer

GRÄNS FÖR OMRÅDE SOM UNDANTAGITS FRÅN FASTSTÄLLELSE ENLIGT LÄNSSTYRELSENS BESLUT 1980-07-01

Nr 19 80-07-01
Fastställdes denna ~~ändring av~~ stadsplan/~~byggnadsplan~~ på sätt länsstyrelsens beslut samma dag närmare utvisar. Länsstyrelsen i Stockholms län som ovan. På tjänstens vägnar.

Redaktionell ändring enligt länst. beslut 1980-07-01

Antaget av Kommunfullmäktige i Södertälje 1980-01-28, § 123 betygas i tjänsten

Sven Walldeck

Tillhör regeringens beslut den 8 JANUARI 1981
Ang. undantag se regeringens beslut
Bostadsdepartementet
GÖRAN LARNEFELDT

I regeringens beslut angiven linje

1:10 SKORVAN

GATUSEKTIONER

BRÄNNINGESTRANDSVÄGEN

SLÄNT 1,5 Gb | 4.5 - 5.5 Kb | 1.0 SLÄNT
10.0

VON POSTS VÄG

0,5 | 4.0 Kb | ~ 1.5
~ 6.0

LOKALGATA

0,5 | 5.0 Kb | 1.5 Gb
7.0

0181K-P

Ändrade planbestämmelser P 1432

Skala 1:1000

762 C

36/1981

75/12

BY