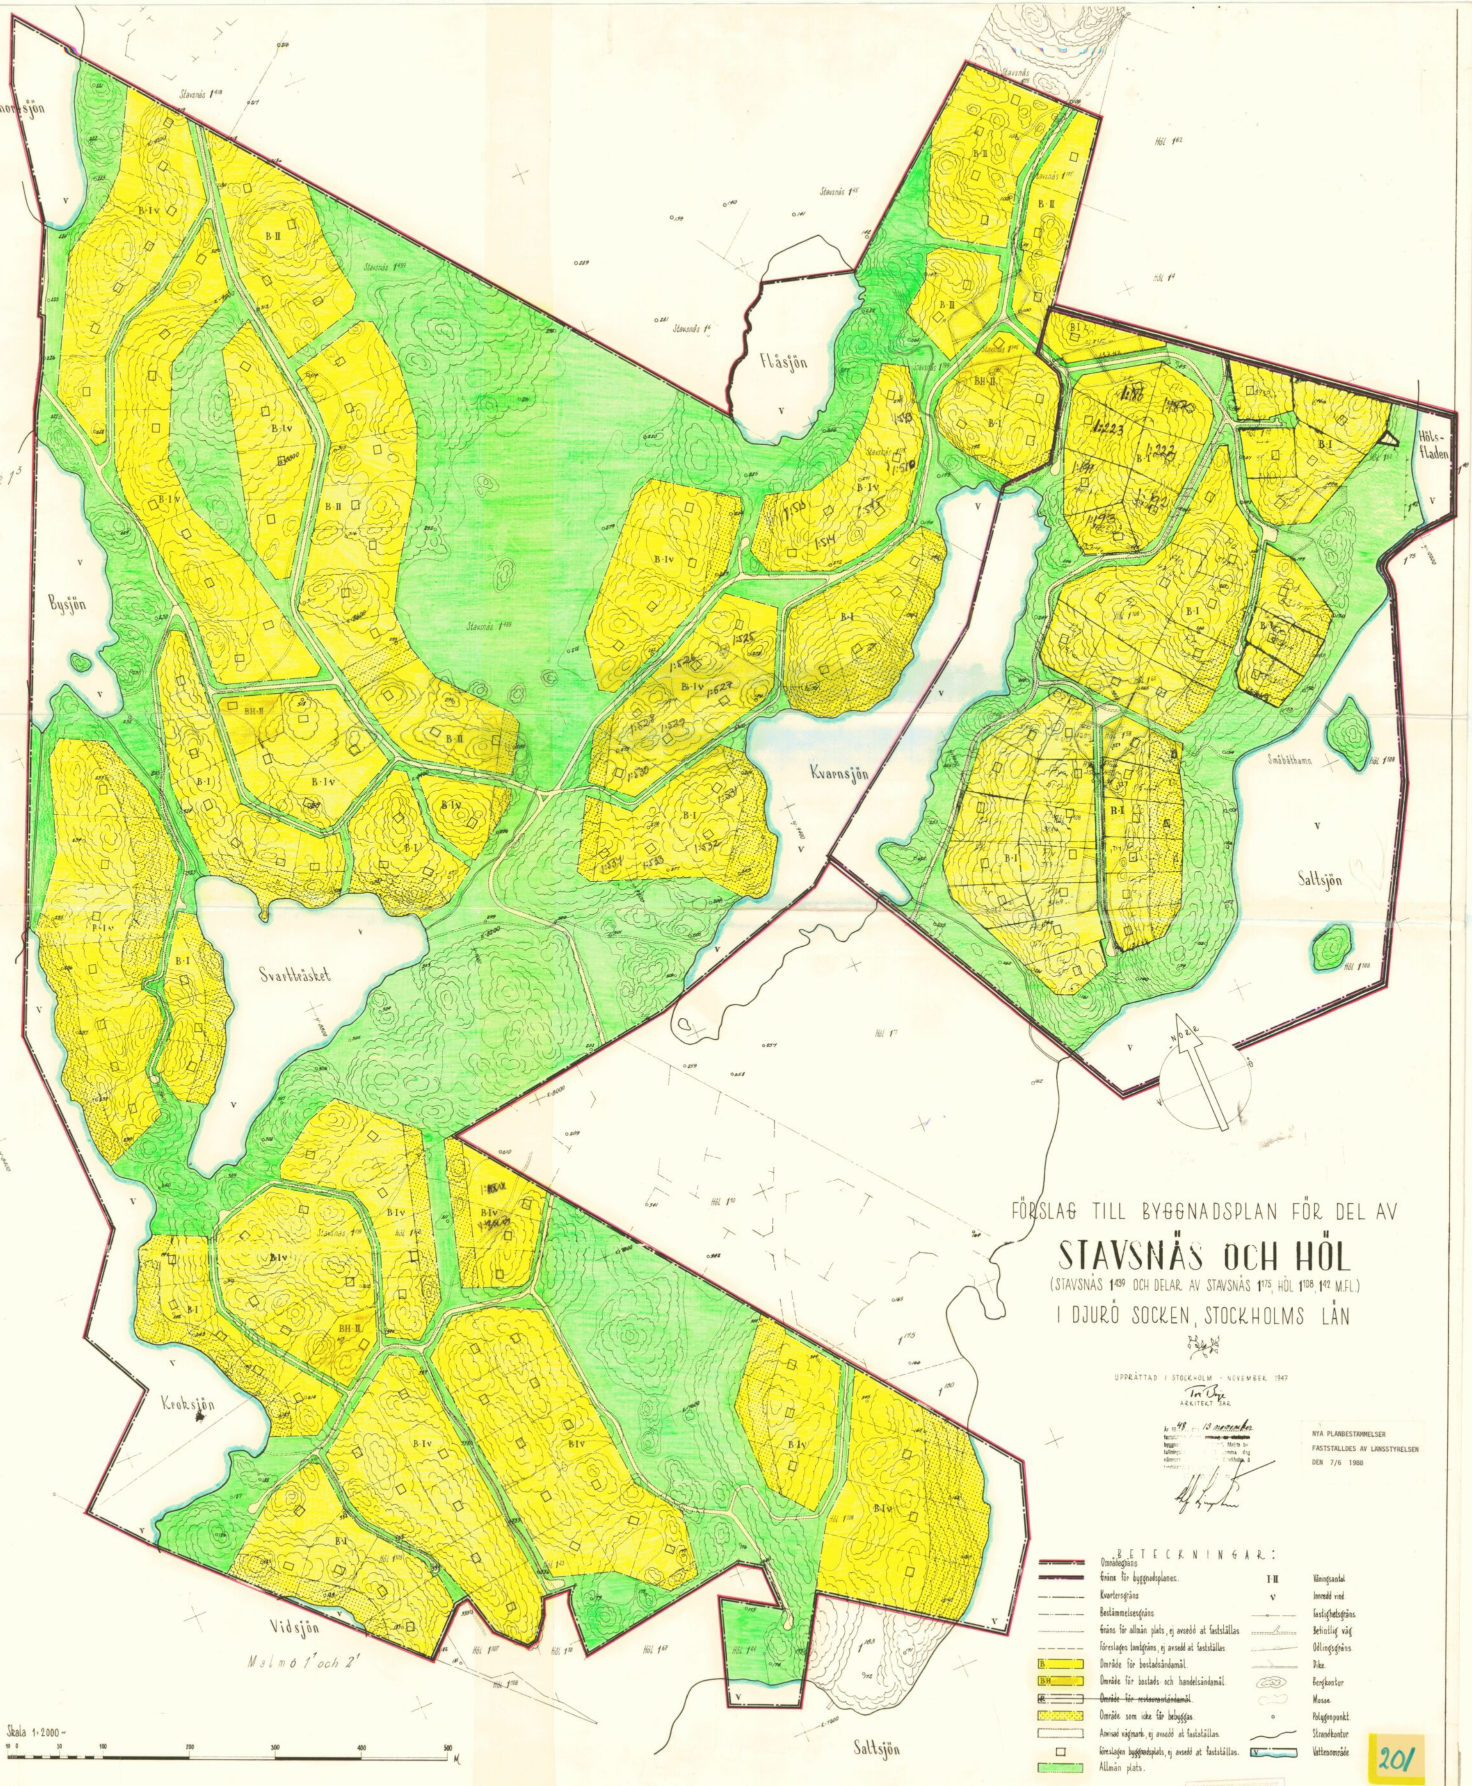

FÖRSLAG TILL BYGGNADSPLAN FÖR DEL AV

STAVSNÄS OCH HÖL

(STAVSNÄS 1⁴³⁹ OCH DELAR AV STAVSNÄS 1¹⁷⁵, HÖL 1¹⁰⁸, 1⁴² M.FL.)

I DJURÖ SOCKEN, STOCKHOLMS LÄN

UPPRÄTTAD I STOCKHOLM - NOVEMBER 1947

Tor Boije
ARKITEKT SAR

År 1948 den 13 november
fastställ[illegible] ~~[illegible]~~
byggna[illegible] Maj:ts be-
fallningsh[illegible] samma dag
nämnd[illegible] Stockholm å
landskans[illegible]

NYA PLANBESTÄMMELSER
FASTSTÄLLDES AV LÄNSSTYRELSEN
DEN 7/6 1988

BETECKNINGAR:

	Områdesgräns		
	Gräns för byggnadsplaner.	I·II	Våningsantal.
—·——·—	Kvartersgräns.	v	Innredd vind.
—··——··—	Bestämmelsesgräns.	—∘——	Fastighetsgräns.
········	Gräns för allmän plats, ej avsedd at fastställas.		Befintlig väg.
– – – –	Föreslagen tomtgräns, ej avsedd at fastställas.		Odlingsgräns.
B 🟨	Område för bostadsändamål.		Dike.
BH 🟨	Område för bostads- och handelsändamål.		Bergkontur.
~~R~~	~~Område för restaurantändamål~~.		Mosse.
▨	Område som icke får bebyggas.	∘	Polygonpunkt.
☐	Anvisad vägmark, ej avsedd at fastställas.		Strandkontur.
□	Föreslagen byggnadsplats, ej avsedd at fastställas.	V	Vattenområde.
🟩	Allmän plats.		

201

Skala 1:2000 ~

10 0 50 100 200 300 400 500 M

Stomkartan upprättad åren 1946-47 av lantmätare G.E. Milton -

PLANERINGSKONTORET

rev. 19.6.48.
KPM-del 47