Nº 9
1937

0188-Arkiv n:r B13

FÖRSLAG
TILL
STADSPLANEÄNDRING
FÖR KVARTERET
SJÖTULLEN
I NORRTÄLJE

upprättat i april 1936 av:

Stadsingenjör

Kopians likhet med originalet betygas.
Stockholm den 14 april 1937.
STATENS REPRODUKTIONSANSTALT
P. Sunnerlöf

År 1936 den 19 oktober.
fastställdes denna ~~tomtindelning~~ stadsplaneändring på sätt
Kungl. Maj:ts befallningshavandes protokoll
samma dag närmare utvisar, betygar, Stockholm å landskansliet som ovan,
På tjänstens vägnar:

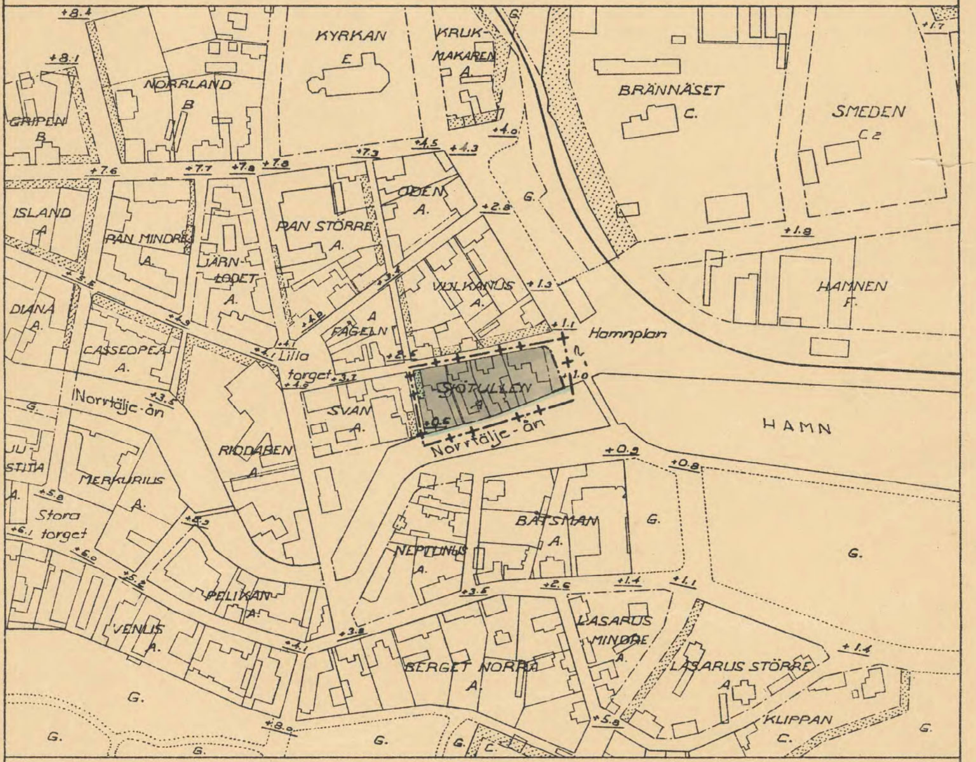

BETECKNINGAR

———	Kvartersgräns enl. gällande stadsplan, sammanfallande med gräns för rättsligen bestående tomt.
—·—·—	Kvartersgräns enl. gällande stadsplan, ej sammanfallande med gräns för rättsligen bestående tomt
—··—··—	Gräns mellan kvartersdelar med olika särskilda byggnadsbestämmelser
—·—·—	Gräns för järnvägs område
········	Gräns för allmänna parker och planteringar
———	Gräns inom kvarter för rättsligen bestående tomt
▨	Kvartersdelar, som ej får bebyggas
A	Kvartersmark, som får bebyggas enl. stadsplanebestämmelserna.
+4.1	Gällande gatuhöjd
☐	Befintliga byggnader
—+·+—	Gräns för område, varinom ändringar i gällande stadsplan föreslås
—·—·—	Ny kvartersgräns, ej sammanfallande med rättsligen bestående gräns
+1.0	Föreslagen gatuhöjd
—·—·—	Utgående kvartersgräns

Av Kungl. Maj:t den ~~24 aug. 1914~~ 31 dec 1913 fastställda stadsplanebestämmelser skola förtfarande gälla

SKALA 1:2000

100 0 100 200 m.

Statens Reproduktionsanstalt 1937

0188-B13